


FÖRKLARINGAR

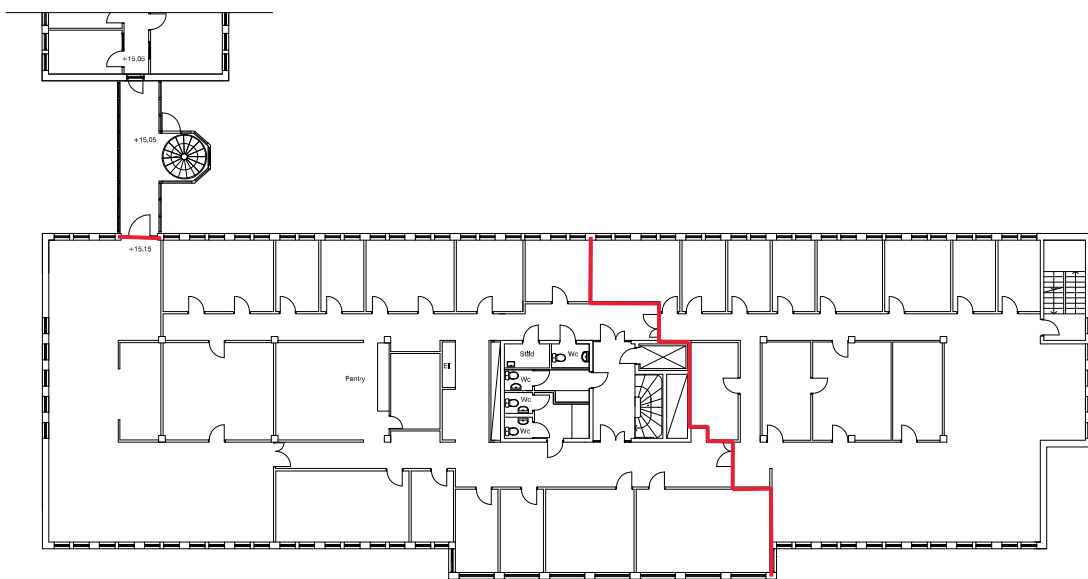


RELATIONSHANDLING

KLOVERN

PROJEKTANT: [Blank]
 BYGGHÄRRE: [Blank]

KV, Växelbådan 1, Täby
 Övre plan

SKALA: A3: 1:200

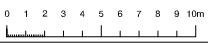

