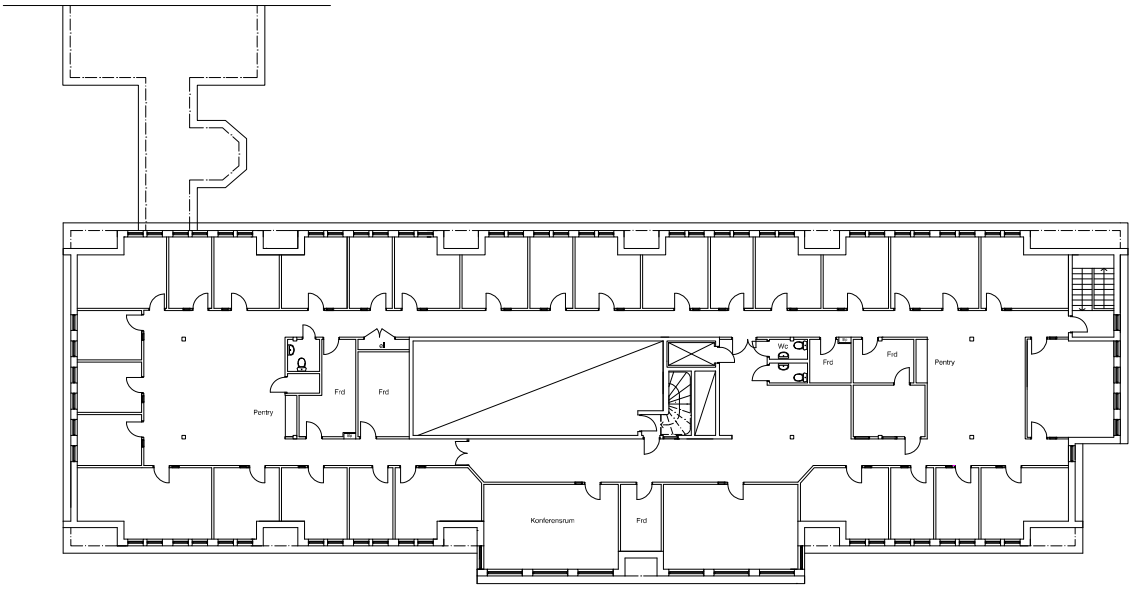

0 1 2 3 4 5 6 7 8 9 10m

Ritningen är upprättad med äldre arkivmaterial som underlag varför full mätriktighet ej kan garanteras.

FÖRKLARINGAR

SKY	ÄNT	TILLSTÅNDSHANDLING	GRYLM	SKYM

RELATIONSHANDLING

KLÖVERN

DATUM	RITAD AV	KRÖNING AVSLUTAT
11/03/19	SP	

KV. Växellådan 1, Täby

2 trappor

SKALA	RUMMER	SKY
A3: 1:200		