Bygglovshandlingar följer Nybyggnadsregler.
Alla mått anges i millimeter.

Beteckningar

.....	Brandcellsgräns B60, EI60
----------	Brandcellsgräns A60, EI60
F30	Brandklass på dörrar anges vid resp dörr
UT	UT– och Nödutgångsskylt med belysning
UT	UT– och Nödutgångsskylt utan belysning

Innerväggar

	Betong
	Lägenhetsskiljande B60 2x13 gips 95 stålregelstomme 30 min.ull 2x13 gips
	Övriga gips stålregelstomme gips
	Vägg som rivs
	Ny vägg

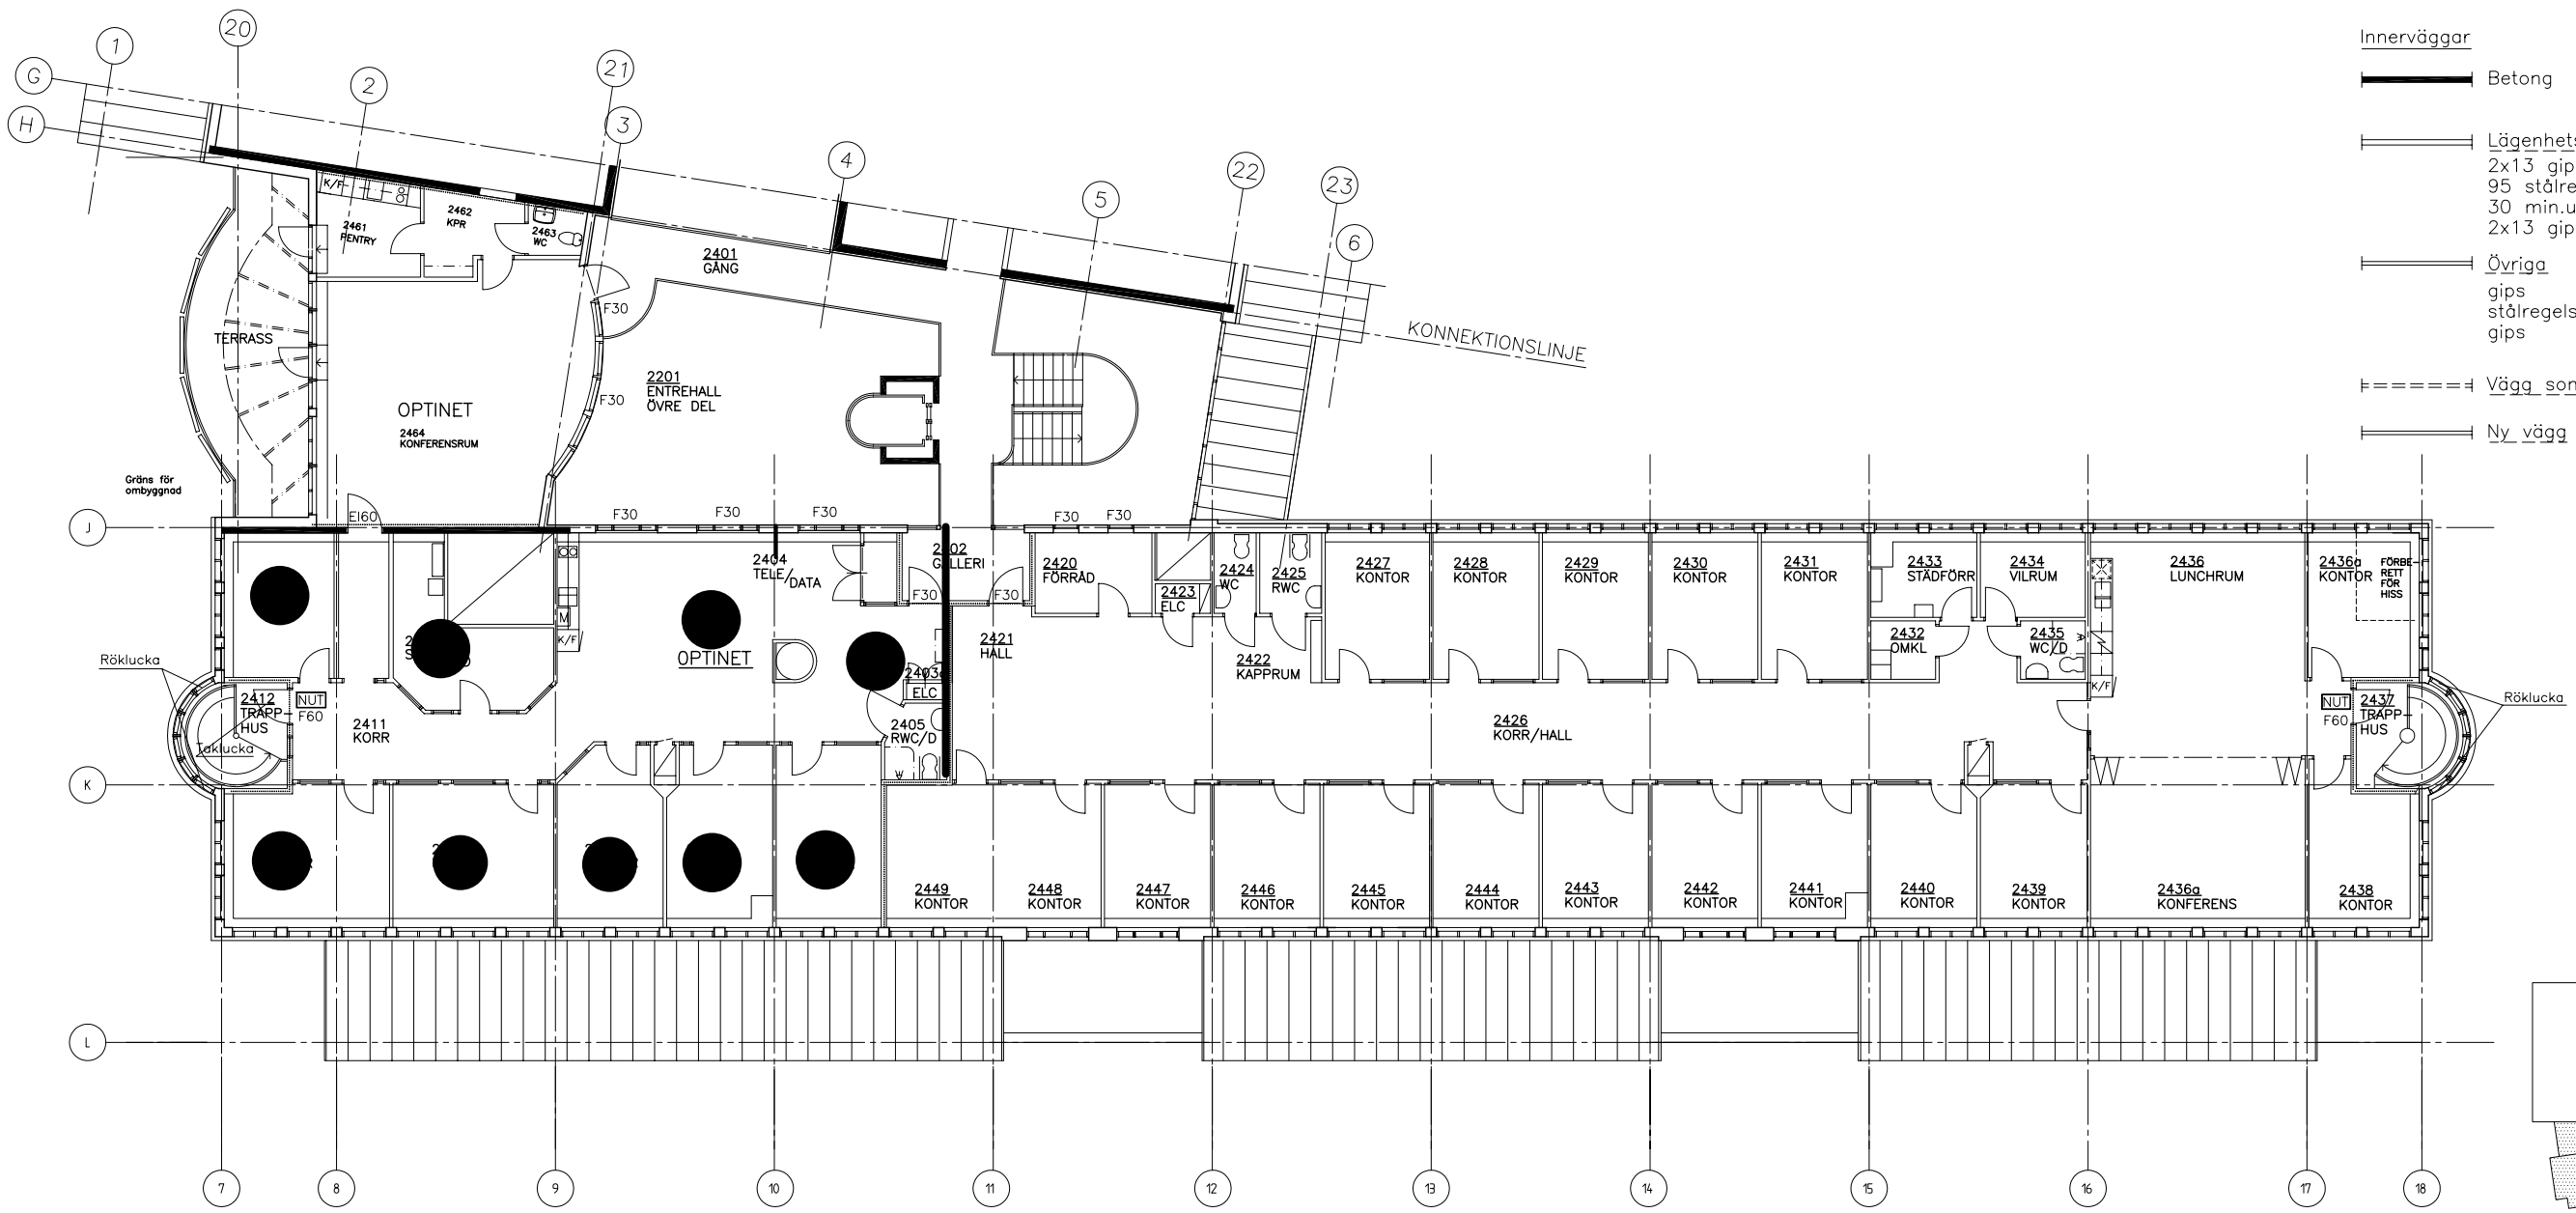

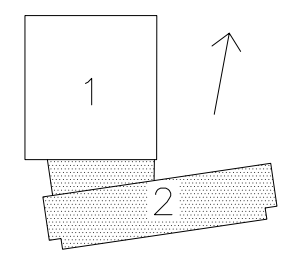

2m 1 0 1 2 3 4 5 10m

RELATIONSHANDLING

LUNDBERG ARKITEKTER
Norra Hamng.8 411 14 Göteborg 031–428210

REV	ANT	REVIDERING AVSER	SIGN	DATUM

A	~~PER LUNDBERG ARKITEKTKONTOR AB~~ Järntorget 3, 413 04 GÖTEBORG	031–428210
K		
V	WIKSTRÖMS INGENJÖRSBYRÅ AB Box 35042, 400 24 GÖTEBORG	031–400180
E	PROBEKO AB Box 6224, 400 60 GÖTEBORG	031–844720
I		

RITAD AV | KONST. AV | HANDLÄGGARE ZK, TB

GÖTEBORG 2004 12 30

Hedefors Byggnads AB C/O Harry Sjögren AB

Göteborgsvägen 74

UGGLUM 8:92, PARTILLE KOMMUN

PLAN 4, HUS 2

SKALA 1:100

PROJEKT NR. 04:06C | RITNINGS NR. A00:04–12 | REV.